

台南市台南地政事務所建物測量成果圖

區 虎尾寮 段

小段

9557 建號

申請人姓名	測量日期	年 月 日
代表人 周忠正	鄉鎮市區	8 月 11 日
建物坐落	段 小段	虎尾寮 段 小段
地號	地號	466 466
地門牌	街路	中華東 街路
號牌	段巷弄	段 133 巷 20 弄
門牌	門牌	2-1 號 第 樓
主體構造	鋼筋混凝土	
主要用途	共同使用	
使用執照	93 年南工使字第 287 號	
建築管造執照	93 年南建土字第 號	
第一層	面積	56.00
第二層	面積	56.00
第三層	面積	56.00
第四層	面積	56.55
第五層	面積	56.55
第六層	面積	57.11
第七層	面積	57.11
第八層	面積	56.00
第九層	面積	.
第十層	面積	.
第十一層	面積	.
屋頂突出物	面積	.
夾層	面積	.
地下層	面積	.
門廊	面積	.
騎樓	面積	.
合計	面積	295.32
主要用途	主體構造	面積(平方公尺)
陽台		.
露台		.
花台		.
平台		.
涼棚		.
合計		.


位置圖：比例尺：1/600 地籍圖 號

平面圖：比例尺：1/200

因重測重編為 富農段 21.22 地號 14 建號

本建物係 9547 9557 建號之共同使用部份  
日核對基地土地登記簿無建號記載  
本建物係 9547 9557 建號之共同使用部份  
號設計圖或竣工圖圖面圖幅繪製計算

950001

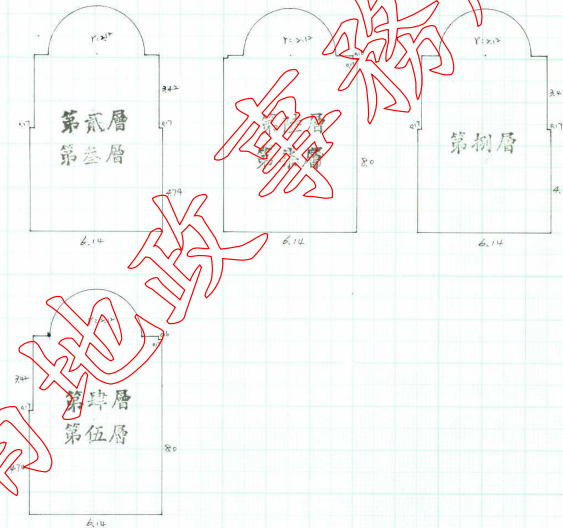

$$\begin{aligned} \text{第一層} &: 6.14 \times 8.16 - 0.17 \times 2.42 \times 2 + 2.12 \times 3.416 \times \frac{1}{2} = 56.00 \\ \text{第二層} &: 6.14 \times 8.16 - 0.17 \times 2.42 \times 2 + 2.12 \times 3.416 \times \frac{1}{2} = 56.00 \\ \text{第三層} &: 6.14 \times 8.16 - 0.17 \times 2.42 \times 2 + 2.12 \times 3.416 \times \frac{1}{2} = 56.00 \\ \text{第四層} &: 6.14 \times 8.16 - 0.17 \times 2.42 \times 2 + 2.12 \times 3.416 \times \frac{1}{2} = 56.55 \\ \text{第五層} &: 6.14 \times 8.16 - 0.17 \times 2.42 \times 2 + 2.12 \times 3.416 \times \frac{1}{2} = 56.55 \end{aligned}$$

面積計算式：

本建物係 層建物本件僅測量第 層部分。  
本成果表以建物登記為限。



- ◎本建物測量成果圖之比例尺已因圖紙縮放變更，實際尺寸以標註之距離為準。
- ◎本謄本與建物測量成果圖記載相符。
- ◎臺南市東南地政事務所主任：周彥廷
- ◎東南電謄第○四七八四六號
- ◎中華民國一〇八年四月八日
- ◎時四十分
- ◎本謄本係網路申領之電子謄本，由信義房屋仲介股份有限公司自行列印。
- ◎資料管轄機關：臺南市東南地政事務所
- ◎本謄本核發機關：臺南市東南地政事務所
- ◎段名：富農段
- ◎建號：一四
- ◎母建號：一四
- ◎頁次：第一頁，共一頁

9252