

# 台中市中正地政事務所建物測量成果圖

北屯區平田段


小段

地號 582-11 建號

棟次

申請人姓名	測量日期	72年>月>日
楊致明	區	北屯區
基地	段	平田段
地號	小段	小段
地號	地號	地號
街路	街路	街路
段巷弄	段巷弄	段巷弄
門牌	門牌	門牌
蓋章	建築式樣	本圖式
明楊致明	主體構造	鋼筋混凝土造
	主要用途	商業使用
	使用執照	中工建使字第019號
住址	地	面
塔光三巷88號	第二層	36.54
	第三層	50.58
	第四層	50.58
	第五層	
	第六層	
	第七層	
	第八層	
	第九層	
	第十層	
	第十一層	
	第十二層	
權利範圍	全	部
申請書	建字第656號	
附屬	主體構造	面積
	陽台	鋼筋混凝土造
	平台	鋼筋混凝土造
	地下室	鋼筋混凝土造
	騎樓	鋼筋混凝土造
	合計	167.69
	合計	15.49

位置圖 比例尺: 1/500 地籍圖 號. 平面圖比例尺: 1/200 面積計算式一

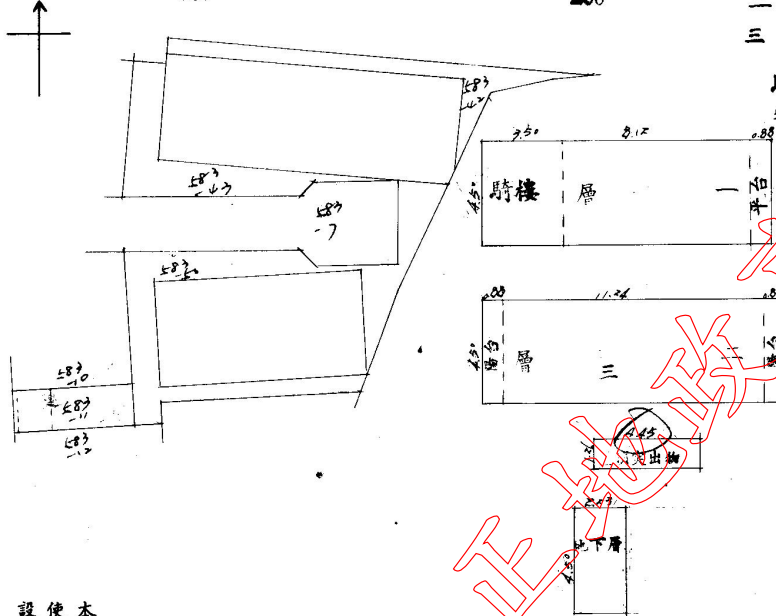

本建物係三層建物本件僅測量第一層部分。  
使用執照或竣工圖中工使字第019號  

一本建物係三層建物本件僅測量第一層部分。  
二本成果係以建物登記為限。



- ◎本建物測量成果圖之比例尺已因圖紙縮放變更，實際尺寸以標註之距離為準。
- ◎本圖與建物測量成果圖記載相符。
- ◎本圖係網路申領之電子謄本，由信託房屋仲介股份有限公司自行刊印。
- ◎資料管轄機關：臺中市中正地政事務所
- ◎本圖核准發給機關：臺中市中正地政事務所
- ◎臺中市中正地政事務所
- ◎段平田段
- ◎建號五五二
- ◎頁次：第一頁，共一頁