


台中市中山地政事務所建物測量成果圖


西 區 麻園頭 段 小段 11-10 地號 建號 13615 棟次 B3-24/15

申請人姓名	測量日期	87年2月13日
基地小段	西區	
新設土地	麻園頭段小段	
份有建地	地號	11-10
代理人：謝鴻霖	建街路	館前路
公司股	段巷弄	段巷弄
	門牌	12號24樓之
新設土地	體構造	鋼骨鋼筋混凝土造
份有建地	要用途	集合住宅
代理人：謝鴻霖	使用執照	(87)中工建使字0068號
公司股	地面層	
	第二層	
	第三層	
	第四層	
	第五層	
	第六層	
	第七層	
	第八層	
	第九層	
	第十層	
	第十一層	
	第十二層	
申請書	(87)建文字第	696號
	合 計	254.79
附屬建物	主 用途	主 體 構造
	陽台	鋼骨鋼筋混凝土造
	花台	鋼骨鋼筋混凝土造
	雨遮	鋼骨鋼筋混凝土造
	合 計	51.48

位置圖 比例尺： $\frac{1}{600}$ 地籍圖 號：平面圖比例尺： $\frac{1}{200}$ 面積計算式

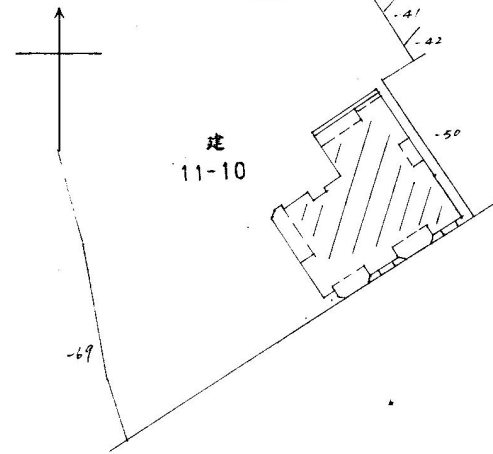

二十四層 $17.62 \times 9.69 + 11.99 \times 0.2 - 5.99 \times 1.08 - 3.34 \times 1.64$
 $- 4.97 \times 1.41 - 4.60 \times 1.41 + 5.12 \times 1.71 + 3.82 \times 0.68$
 $- 1.96 \times 0.42 = 254.79 \text{ m}^2$
 合 計 $= 254.79 \text{ m}^2$
 陽台 $(3.34 + 5.99) \times 1.44 + (4.97 + 4.60) \times 1.71 - 0.52 \times 0.57$
 $+ 2.24 \times 1.71 \times 7.2 - 0.77 \times 0.77 \times 2 = 43.33 \text{ m}^2$
 花台 $2.24 \times 0.44 \times 2 + 3.70 \times 0.36 = 3.30 \text{ m}^2$
 雨遮 $9.67 \times 0.5 = 4.85 \text{ m}^2$
 合 計 $= 51.48 \text{ m}^2$

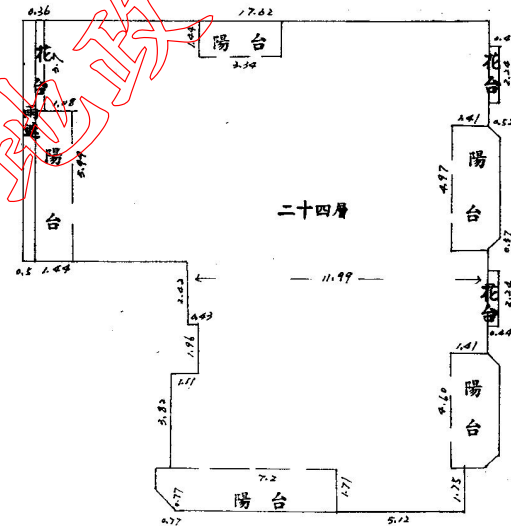

(87)中工建使字第0068號使用執照
 設計圖或竣工圖平面圖轉繪
 本建物係 29 層建物本件僅測量第二十四層 特、部分。

本成果表以建物登記為限。



- ◎本建物測量成果圖之比例尺已因圖紙縮放變更，實際尺寸以標註之距離為準
- ◎本謄本與建物測量成果圖記載相符
- ◎臺中市中山地政事務所主任：湯深厚
- ◎中山電謄第二九一八五六號
- ◎中華民國八十七年十一月二十七日
- ◎八時十九分
- ◎本謄本係網路申領之電子謄本，由信義房屋仲介股份有限公司自行刊印
- ◎資料管轄機關：臺中市中山地政事務所
- ◎本謄本核發機關：臺中市中山地政事務所
- ◎臺名：麻園頭段
- ◎建號：一三六一五
- ◎頁次：第一頁，共一頁